

MARTIGNE SUR MAYENNE - 53



Résidence de La Guyardière

PLAN DE BORNAGE

LOT N° 10

Superficie : 557 m²

Cadastre : Section B n° 2386

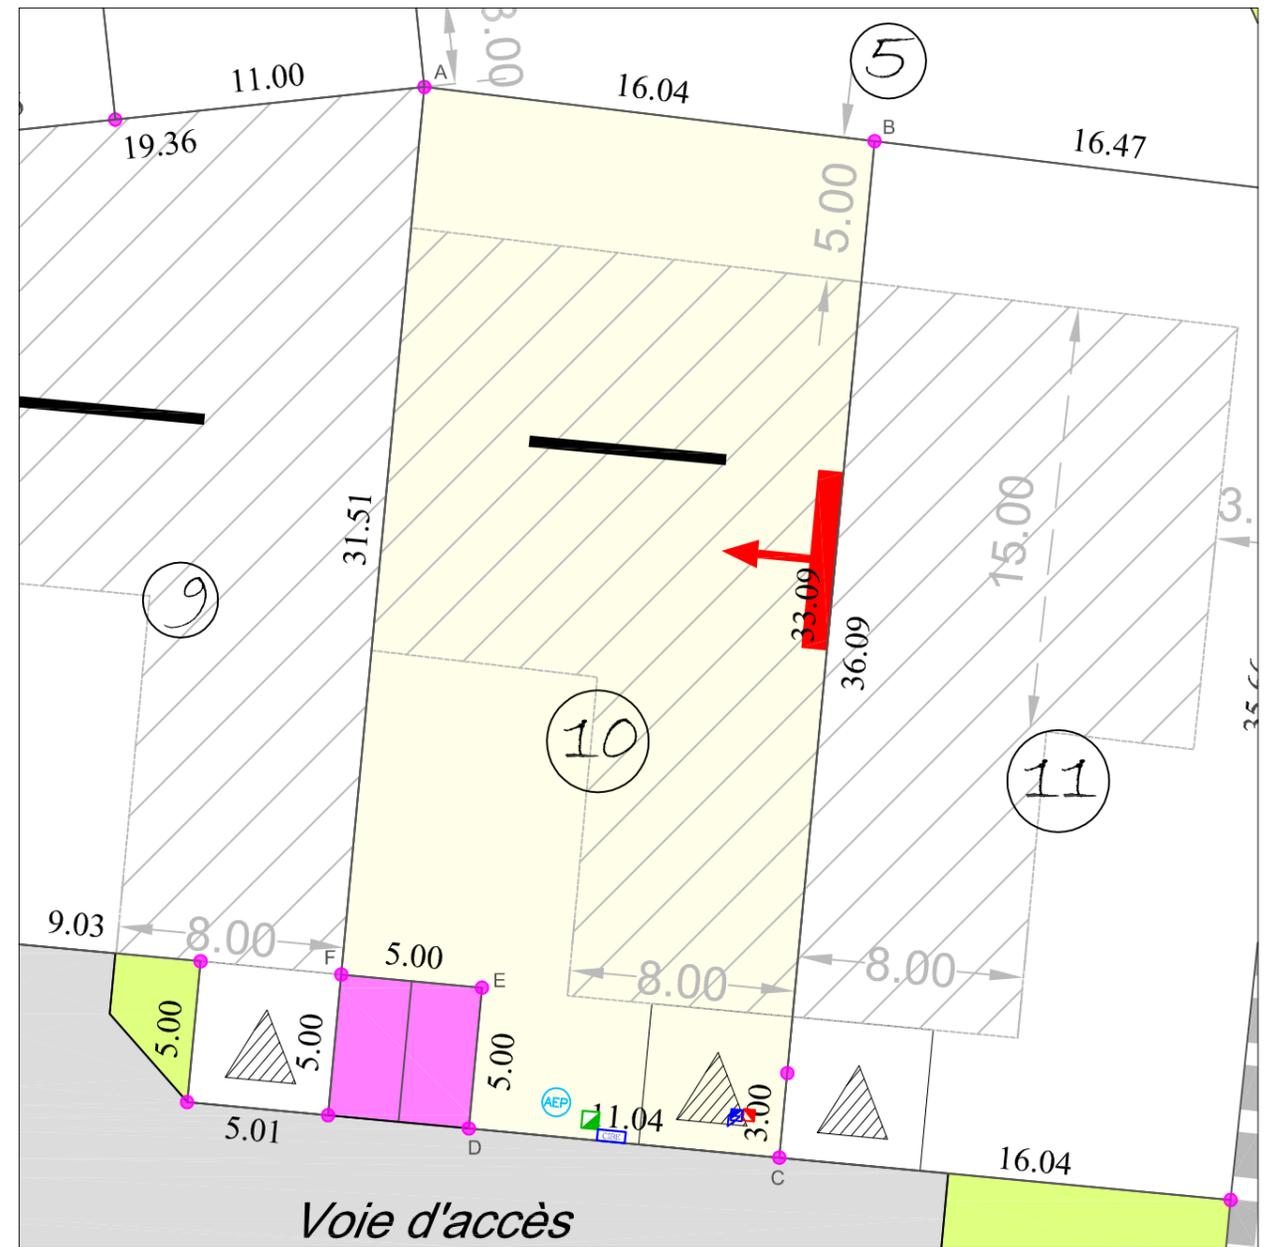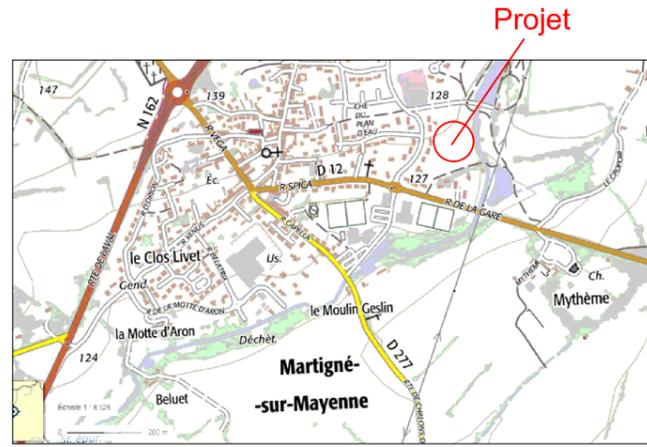

LEGENDE :

- Borne O.G.E.
 - Périmètre du lotissement
 - Surface cessible
 - Places de stationnement dans les espaces communs
 - Espaces verts (se référer au plan paysager PA4c)
 - Accès automobile unique imposée au lot.
 - Aire de stationnement non close sur rue imposée en domaine privé correspondant à l'unique accès automobile du lot. Dimensions à respecter : largeur de 5.00m minimum/ 6.00m maximum x 5.00m de profondeur minimum.
 - Périmètre constructible de la construction principale hors zone de stationnement non close sur rue, dans le respect des emprises au sol imposé par le règlement
 - ↑ Ligne d'accroche imposée d'une partie de la construction principale sur la limite désignée (la flèche indique le lot concerné)
 - Sens d'orientation imposé du volume principal de la construction principale
 - Chaussée
- | ECHELLE 1/250 - (Impression en A3) | | |
|------------------------------------|------------|------------|
| COORDONNEES (CC48) | | |
| SOMMET | X | Y |
| A | 1428309.29 | 7228165.51 |
| B | 1428325.22 | 7228163.59 |
| C | 1428321.85 | 7228127.66 |
| D | 1428310.86 | 7228128.69 |
| E | 1428311.33 | 7228133.67 |
| F | 1428306.35 | 7228134.13 |
- ⊕ Branchement individuel AEP
 - ⊞ Boîte de branchement EP
 - ⊞ Boîte de branchement EU

Position des branchements Issue des plans de récolement

 - Coffret Electrique BT
 - Regard Téléphonique

Position des branchements Issue des plans d'exé

Dressé le 23/12/2019 par :

kaligeo

Géomètres-Experts Fonciers

1, Rue Volney
53100 MAYENNE
Tél: 02.43.04.13.06
email: mayenne@kaligeo.fr
Dossier L19911